



ИСПОЛНИТЕЛЬНАЯ СХЕМА  
Объект: "Тамбовский бизнес-колледж"  
"Прокладка силовых кабелей на этаже"

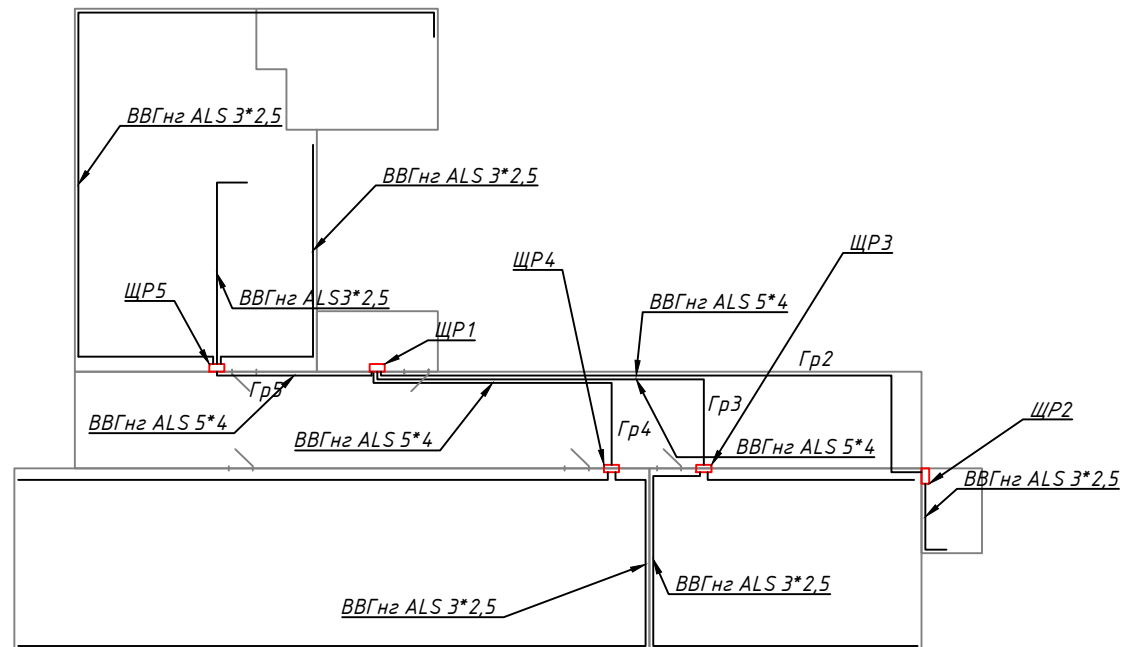

Составил: \_\_\_\_\_ С.Ю. Бирюков

ИСПОЛНИТЕЛЬНАЯ СХЕМА  
Объект: "Тамбовский бизнес-колледж"  
"Прокладка витой пары на этаже"

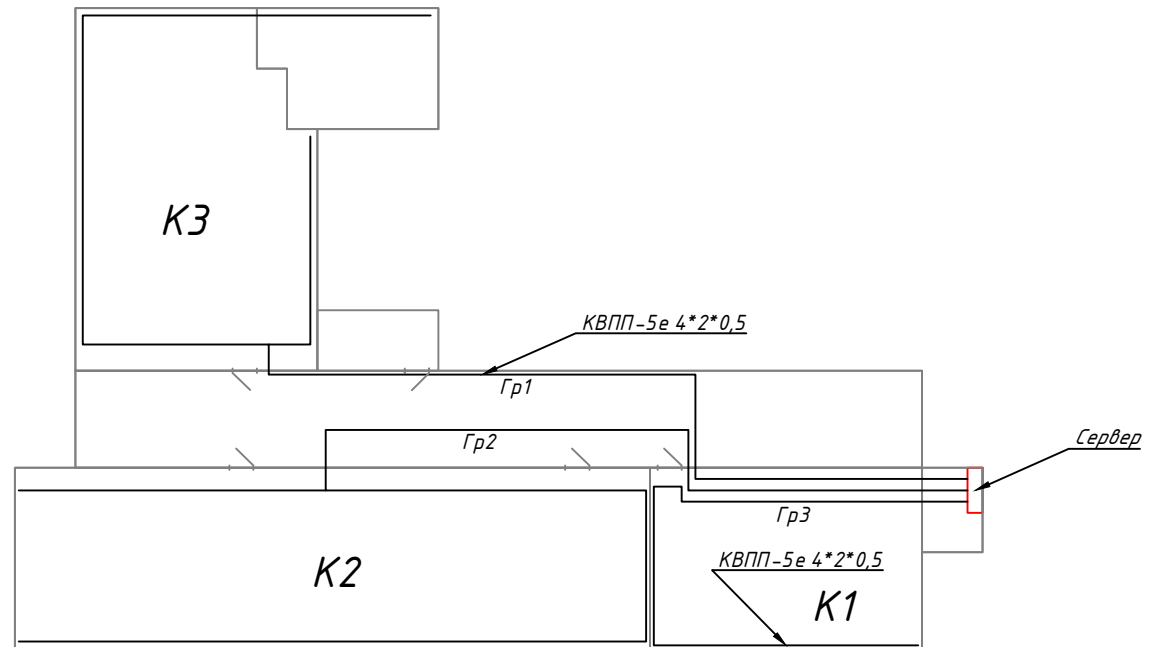

Составил: \_\_\_\_\_ С.Ю. Бирюков